

# 李光明住宅楼竣工图及现场照片

## 宗 地 图

单位：m、m<sup>2</sup>


宗地代码：532929101001GB00757

土地权利人：\_\_\_\_\_

所在图幅号：2864 75-33536.75

宗地总面积：180.12

宗地坐落：云龙县诺邓镇石门社区气象新村059号

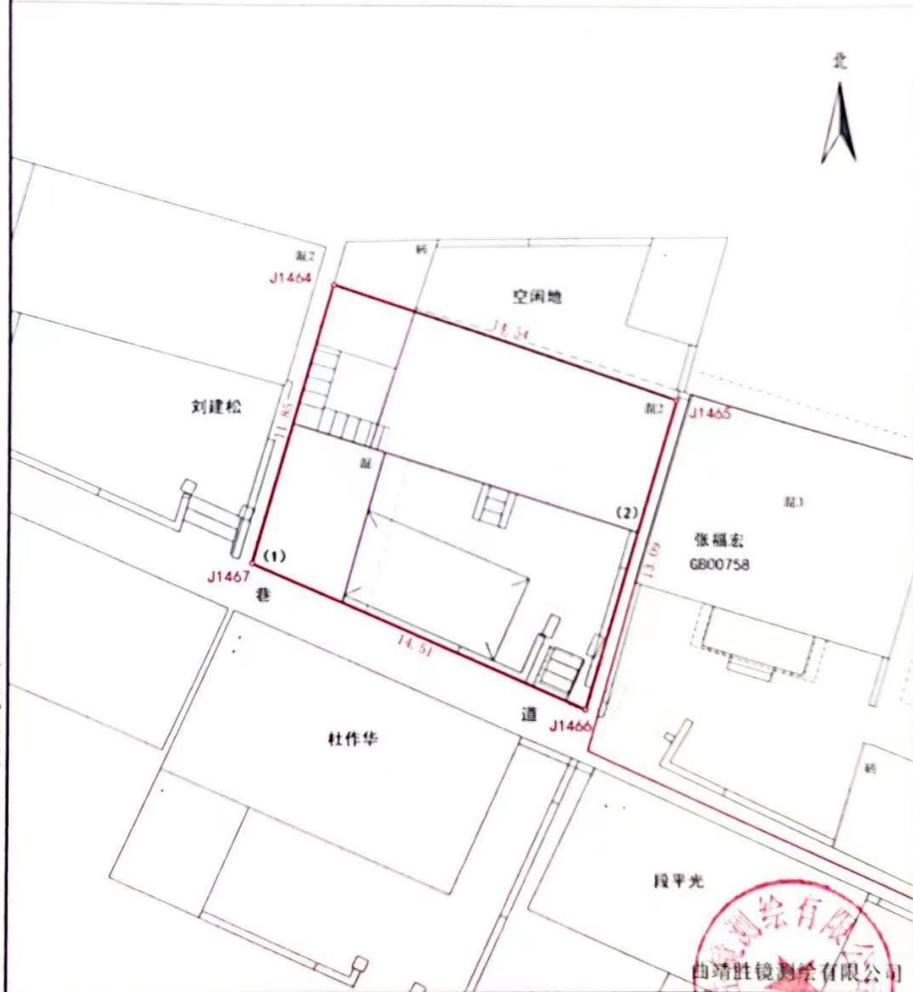

云龙县不动产登记中心

2023年5月房产测量，依据“云国用（2009）第160号”《国有土地使用证》界址点转绘本宗地图。

绘图日期：2023年5月31日

1:200

审核日期：2023年5月31日


制图者：赵坤任  
审核者：向联平




# 房产分层平面图

单位: m、m<sup>2</sup>

不动产单元号	532929101001GB00757F00010001			专有建筑面积	151.43
幢号	F0001、F0002	总层数	2	分摊建筑面积	/
户号	0001	所在层次	1-2	建筑面积	151.43
座落	云龙县诺邓镇石门社区气象新村059号			建筑结构	混合

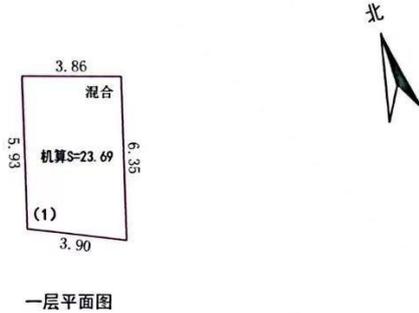

(1) 幢建筑占地面积23.69m<sup>2</sup>，总建筑面积23.69m<sup>2</sup>，混合结构，地上一层。

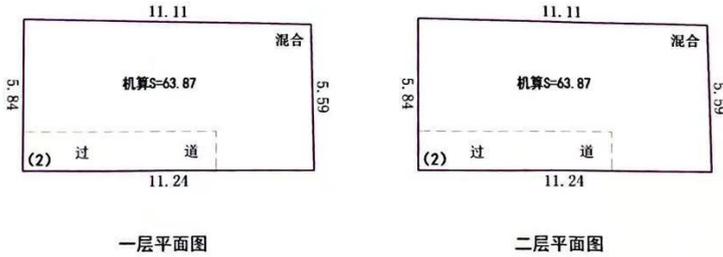

(2) 幢建筑占地面积63.87m<sup>2</sup>，总建筑面积127.74m<sup>2</sup>，混合结构，地上二层。

注：本房产分层平面图不反应其建筑内部结构

绘图日期：2023年5月31日

1:200

制图者：赵仲任

云龙县不动产登记中心



## 6、房屋现状实景影像

